UZGODNIENIE NR 123/RM1/2014

Rejon Energetyczny Białystok Miasto
uzgadnia zabezpieczenie kabli SN i nN
przy skrzyżowaniu ul. NMP Królowej Rodzin i ul. Włodzimierza Komarowa na następujących warunkach:

1. ~~Kable w miejscach skrzyżowania zabezpieczyć przepustami dwudzielnymi~~
2. Ułożyć dodatkowe uszczelnione dławicami czopowymi przepusty z polietylenu, dla kabla SN Ø 160 mm koloru czerwonego, dla kabla nN Ø 110 mm koloru niebieskiego.
3. Prace ziemne w odległości 1,5 m od kabla prowadzić ręcznie pod nadzorem pracownika Rejonu Energetycznego Białystok Miasto.
4. Przed przystąpieniem do wykonywania robót ziemnych, wyznaczyć przy pomocy aparatury, przebieg linii kablowych w terenie.
5. Wykonywanie robót ziemnych w bezpośrednim sąsiedztwie sieci elektroenergetycznych powinno być poprzedzone określeniem przez kierownika budowy bezpiecznej odległości i sposobu wykonywania tych robót.
6. Po wykonaniu zabezpieczenie zgłosić do odbioru przed zasypaniem przez uprawnionego pracownika Rejonu Energetycznego Białystok Miasto
7. Dostarczyć do Rejonu Energetycznego Białystok Miasto inwentaryzację z naniesionymi przepustami dodatkowymi.
8. Miejsca robót należy oznakować napisami ostrzegawczymi i ogrodzić.
9. Wszelkie konsekwencje finansowe i prawne w przypadku uszkodzenia naszych urządzeń poniesie inwestor inwestycji podstawowej.
10. Prace prowadzić zgodnie z załączonym załącznikiem nr 1 „Zasady prowadzenia prac budowlanych w pobliżu linii energetycznych"

PGE Dystrybucja S.A.
Oddział Białystok
Rejon Energetyczny Białystok Miasto
Wydział Majątku Sieciowego
12.09.2014 r.
Specjalista ds. sieci
Adam Wnorowski

URZĄD MIEJSKI W BIAŁYMSTOKU
DEPARTAMENT OCHRONY ŚRODOWISKA
I GOSPODARKI KOMUNALNEJ
ul. J.K. Branickiego 9, 15-086 Białystok
tel. (85) 869 6400, fax (85) 869 6529

(3)
Projekt przyłącza kanalizacji deszczowej pod względem lokalizacyjnym zaopiniowano pozytywnie. ~~Niniejsze opracowanie docelowo powinno uzyskać~~ ~~Przebudowa/budowę~~
INSPEKTOR
data 29.09.2014 podpis
Danuta Zedzian
DOŚ-III.7021.1.284.2014.DZ
(OSOŚC III.7034Y-1-20/1108)

Budowę należy zgłosić do odbioru technicznego przed zasypaniem w wykopach kanałów przyłączy deszczowych do sieci miejskiej.

MAPA DO CELÓW PROJEKTOWYCH

Oznaczenie kancelaryjne zgłoszenia pracy geodezyjnej		DGE-II.6642.22.2745.2014
Numer roboty wykonawcy		154/2014
Nazwa miejscowości		Białystok
Jednostka ewidencyjna	identyfikator	206101_1
	nazwa	Białystok
Obręb ewidencyjny	nazwa, identyfikator	0001 - Bacieczki
Ulica		NMP Królowej Rodzin
Numer działki		1458/69
Sekcje		8.194.13.18.3.1; 8.194.13.18.1.3
Skala mapy		1 : 500
Nazwa układu współrzędnych prostokątnych płaskich	współczynnika	PL-2000 strefa 8
	wysokościowego	PL-KRON86-NH
Oznaczenie granic obszaru, który był przedmiotem aktualizacji		
Mapa wykonana bez ustalenia obciążeń, o których mowa w § 80 ust. 4 Rozporządzenia Ministra SWiA z dnia 9 listopada 2011 r. (Dz. U. 263, poz. 1572)		
Data opracowania mapy		04.09.2014
Opracowanie numeryczne: Marcin Zimnoch		

ZAKŁAD USŁUG GEODEZYJNYCH I KARTOGRAFICZNYCH
GEO-RAW s.c.
Marcin Zimnoch, Adam Hrabis
15-669 Białystok, ul. Magnoliowa 4
tel./fax 85 661-78-43
REGON 002351749, NIP 542-030-00-42
nazwa / imię i nazwisko wykonawcy
podpis osoby reprezentującej wykonawcę

GEODETA UPRAWNIONY
Adam Hrabis
upr. nr 10473
imię i nazwisko nr uprawnień
podpis geodety uprawnionego który sporządził mapę

SZKIC ORIENTACYJNY

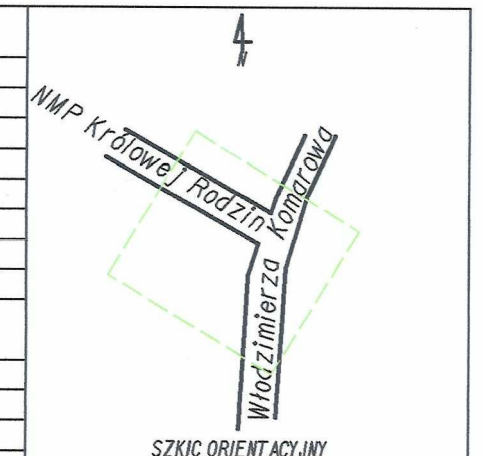

Wykaz punktów osnowy klasy 2, 3 w granicach opracowania:
9386, 938605, 938607

Poświadcza się, że niniejszy dokument został opracowany w wyniku prac geodezyjnych i kartograficznych, których rezultaty zawiera operat techniczny wpisany do ewidencji materiałów państwowego zasobu geodezyjnego i kartograficznego

Organ prowadzący państwowy zasób geodezyjny i kartograficzny	~~PREZYDENT MIASTA BIAŁEGOSTOKU~~
Identyfikator ewidenc. materiału zasobu	P.2061. 2014.2680
Data wpisania operatu technicz. do ewidencji materiałów zasobu	29 WRZ 2014
Imię i nazwisko osoby reprezentującej organ	Z up. PREZYDENTA MIASTA Alicja Horodańska

Kierownik Miejskiego Ośrodka
Dokumentacji Geodezyjnej i Kartograficznej

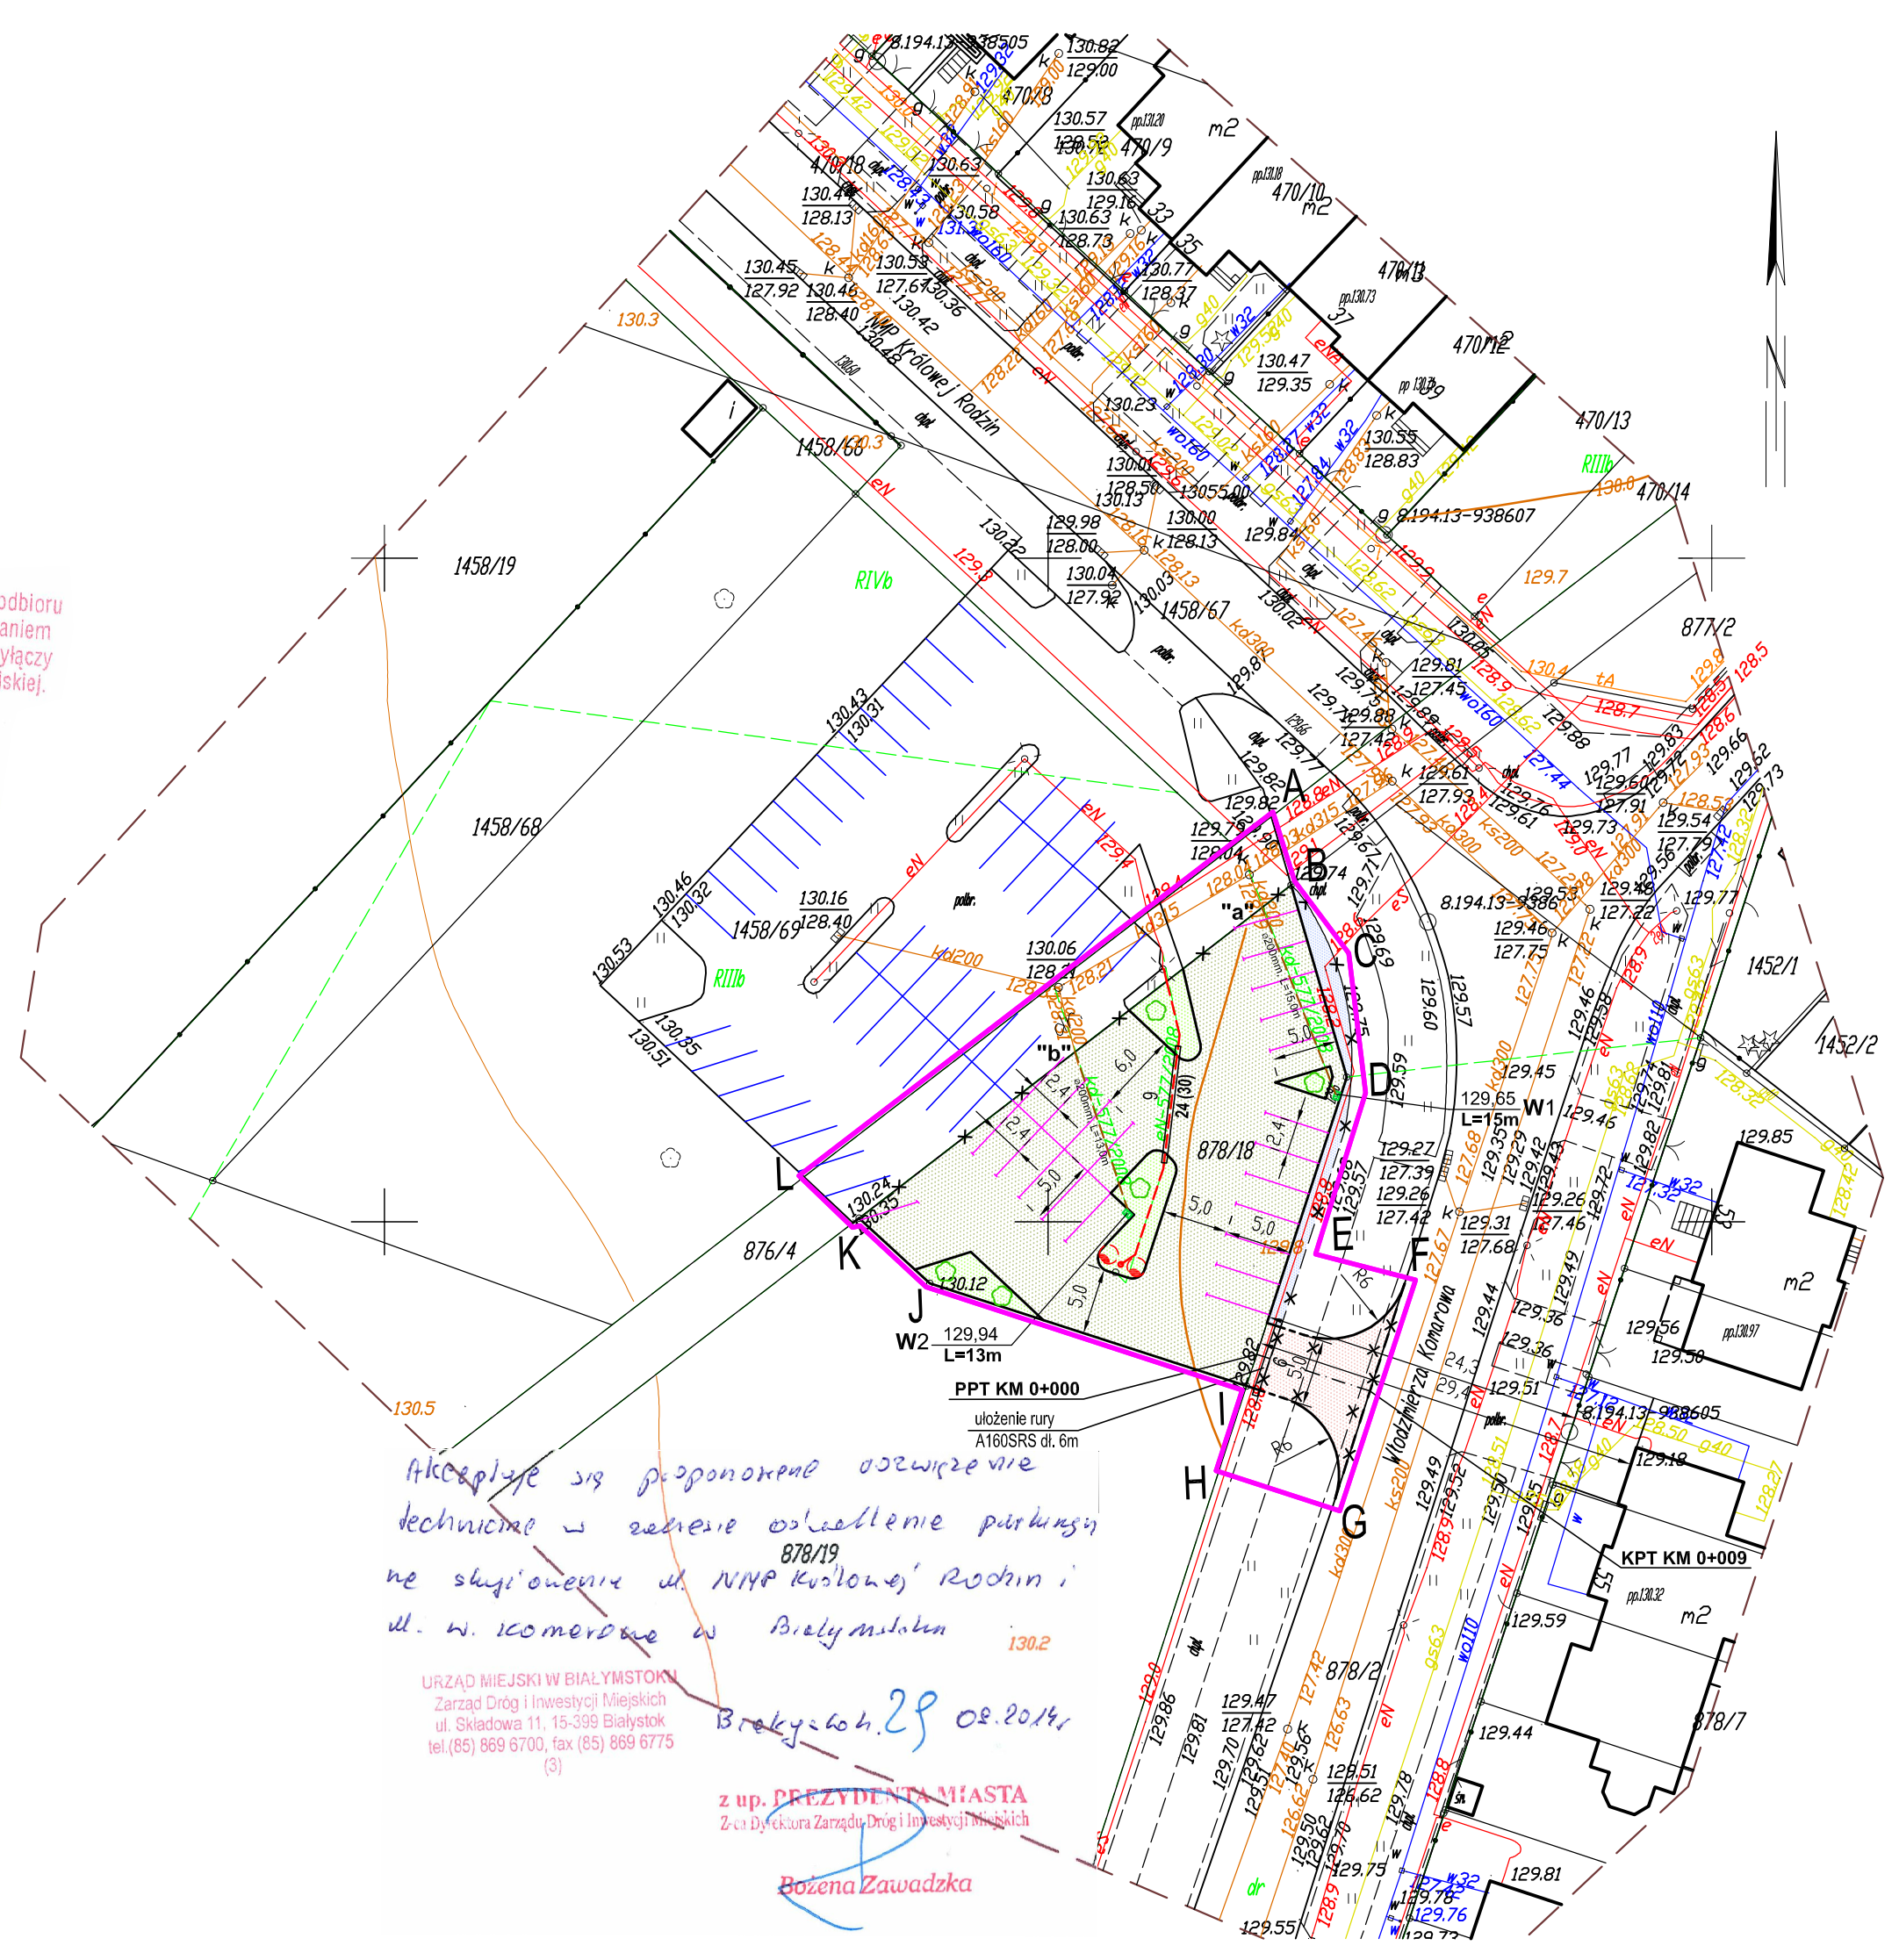

Akceptuje się przedmiotowe rozwiązanie techniczne w zakresie oświetlenie parkingu na skrzyżowaniu ul. NMP Królowej Rodzin i ul. Włodzimierza Komarowa w Białymstoku
Białystok, 29.09.2014 r.
z up. PREZYDENTA MIASTA
Z-ca Dyrektora Zarządu Dróg i Inwestycji Miejskich
Bożena Zawadzka

URZĄD MIEJSKI W BIAŁYSTOKU
Zarząd Dróg i Inwestycji Miejskich
ul. Składowa 11, 15-399 Białystok
tel.(85) 869 6700, fax (85) 869 6775
(3)

PROJEKT ZAGOSPODAROWANIA TERENU
SKALA 1:500

OZNACZENIA:

zakres terenu objęty wnioskiem o pozwolenie na budowę

PROJEKTOWANE:

- krawężnik betonowy
- krawężnik betonowy obniżony
- kablowa linia oświetleniowa
- oprawa oświetleniowa sodowa na słupie stal. ocynk.
- przykanalik kanalizacji deszczowej wraz z wpustem ulicznym
- naw. parkingu z kostki bet. brukowej gr. 8cm
- naw. zjazdu z kostki bet. brukowej gr. 8cm
- naw. chodnika z kostki bet. brukowej gr. 6cm
- zieleniec
- drzewo

ISTNIEJĄCE:

- krawężnik do demontażu
- istn. wydzielenie miejsc postojowych
- proj. wydzielenie miejsc postojowych

Jednostka projektowa:	"ELIS" Białystok, ul. Handlowa 7 lok. 319, tel. 85 878 23 25
Inwestor:	Prezydent Miasta Białegostoku
Nazwa rysunku:	Projekt zagospodarowania terenu

Projekt:
Rozbudowa parkingu ogólnodostępnego (miejsc postojowych 25 szt.) ze zjazdem i rozbudową chodnika przy skrzyżowaniu ul. NMP Królowej Rodzin i ul. Włodzimierza Komarowa wraz z budową oświetlenia ulicznego na działkach o nr ewid. gruntu 878/2i 878/18 oraz przebudowa części istniejącego parkingu na działce o nr ewid. gruntu 876/4.

Skala 1:500 | Data: 29.IX.2014 r. | Rys. nr 1

Zespół autorski:	Nr uprawnień	Podpis
Projektant władający: inż. W. Ciszewski		
Branża drogowa: inż. J. Juchimiuk	105/72 PDL/BO/1978/2	
Branża sanitarna: mgr inż. Z. Świaniewicz	BŁ/83/02 PDL/IS/1782/01	
Branża elektryczna: inż. W. Ciszewski	BŁ/42/77 PDL/IE/0163/03	