Uzgodnione usytuowanie sieci uzbrojenia terenu podlega wytyczeniu i geodezyjnej inwentaryzacji powykonawczej przez jednostk uprawnione do wykonywania prac geodezyjnych.
W razie niezgodności realizacji sieci uzbrojenia terenu z uzgodnionym projektem inwestor zobowiązany jest przedłożyć mapę z wynikam pomiarów powykonawczych właściwemu organowi administracj architektoniczno-budowlanej.
Uzgodnienie usytuowania projektowanych sieci uzbrojenia terenu zachowuje ważność przez okres 3 lat od dnia wydania opinii w sprawie uzgadniania usytuowania projektowanych sieci uzbrojenia terenu. Uzgodnienie traci ważność w przypadku o którym mowa w § 13 rozporządzenia Ministra Rozwoju Regionalnego i Budownictwa z dnia 2 kwietnia 2001r. *w sprawie geodezyjnej ewidencji sieci uzbrojenia terenu oraz zespołów uzgadniania dokumentacji projektowej* (Dz.U. Nr 38, poz. 455)

EPARTAMENT GEODEZJ
espół Uzgadniania Dokumentacji Projektowe
m. Białystok, ul. Słonimska 2/2
Załącznik do opinii Nr DGE-III.6630.431.2012
Białystok, dn. 08.05.2012

z up. PREZYDENTA MIASTA
Antoni Karbowski
PRZEWODNICZĄCY ZESPOŁU UZGADNIANIA DOKUMENTACJI PROJEKTOWEJ m. BIAŁEGOSTOKU

Na podstawie art. 28 ust. 1 ustawy z dnia 17 maja 1989r. Prawo geodezyjne i kartograficzne (Dz. U. z 2005r. Nr 240 poz. 2027 z póź. zm.) uzgodniono usytuowanie projektowanych sieci uzbrojenia terenu
Sieci kanalizacji deszczowej
linia kablowa nn - oświetleniowa
oraz kanalizacja teletechniczna
(wyszczególnienie uzgadnianych sieci uzbrojenia terenu)
sygnalizacji świetlnej

Sprawdzono w REBM pod względem rozwiązań technicznych
14.06.2012r.
data
podpis

Mapa zasadnicza

Sekcje: 8.193.13.14.4.1; 8.193.13.14.2.3; 8.193.13.14.4.2; 8.193.13.14.2.4; 8.193.13.15.3.1; 8.193.13.15.1.3; 8.193.13.15.3.2; 8.193.13.15.1.4
Skala 1:500
Białystok obręb: Bema 0008, Nowe Miasto 0009.
ul. Pogodna, dz. nr 235.

1. Osnowa- PUWG 2000/8
2. Poziom odniesienia "Kronsztadt 86"
Aktualna na dzień : 9.01.2012.2011

Urząd Miejski w Białymstoku
Miejski Ośrodek Dokumentacji Geodezyjnej i Kartograficznej
W obszarze oznaczonym linią — — — potwierdzono w terenie aktualność treści mapy zasadniczej.
Dokumenty potwierdzające aktualność mapy przyjęto do zasobu w dniu 19.01.2012 i zaewidencjonowano pod nr 206101_1-4106/2011

NINIEJSZA MAPA MOŻE SŁUŻYĆ DO CELÓW PROJEKTOWYCH

Projektowane obiekty budowlane wymagające pozwolenia na budowę podlegają wytyczeniu i inwentaryzacji powykonawczej przez jednostki uprawnione do wykonywania prac geodezyjnych.

Białystok, dn 19.01.2012 z up. PREZYDENTA MIASTA
inż. Piotr Trofimow
DEPARTAMENT GEODEZJI
Inspektor

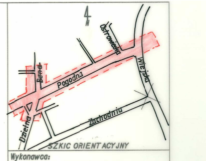

Wykonawca:
ZAKŁAD USŁUG GEODEZYJNYCH i KARTOGRAFICZNYCH
GEO-RAW s.c.
Wojciech Zimnoch, Adam Hrabis
15-669 Białystok, ul. Magnoliowa 4
tel./fax 85 661-78-43
REGON 002351749, NIP 542-030-00-42

Sporządził:
PROWADZĄCY PRZEDSIĘBIORSTWO
geod. Adam Hrabis
upr. nr 10478

Nr rob. 237/2011

Opracowanie numeryczne: Marta Zembko
Wykaz punktów osnowy klasy I - III: 9534, 01, 03; 992403; 9521, 01, 03, 05, 07; 6406, 01; 6405, 01, 03, 05; 6404, 01, 03; 230405; 9528, 01

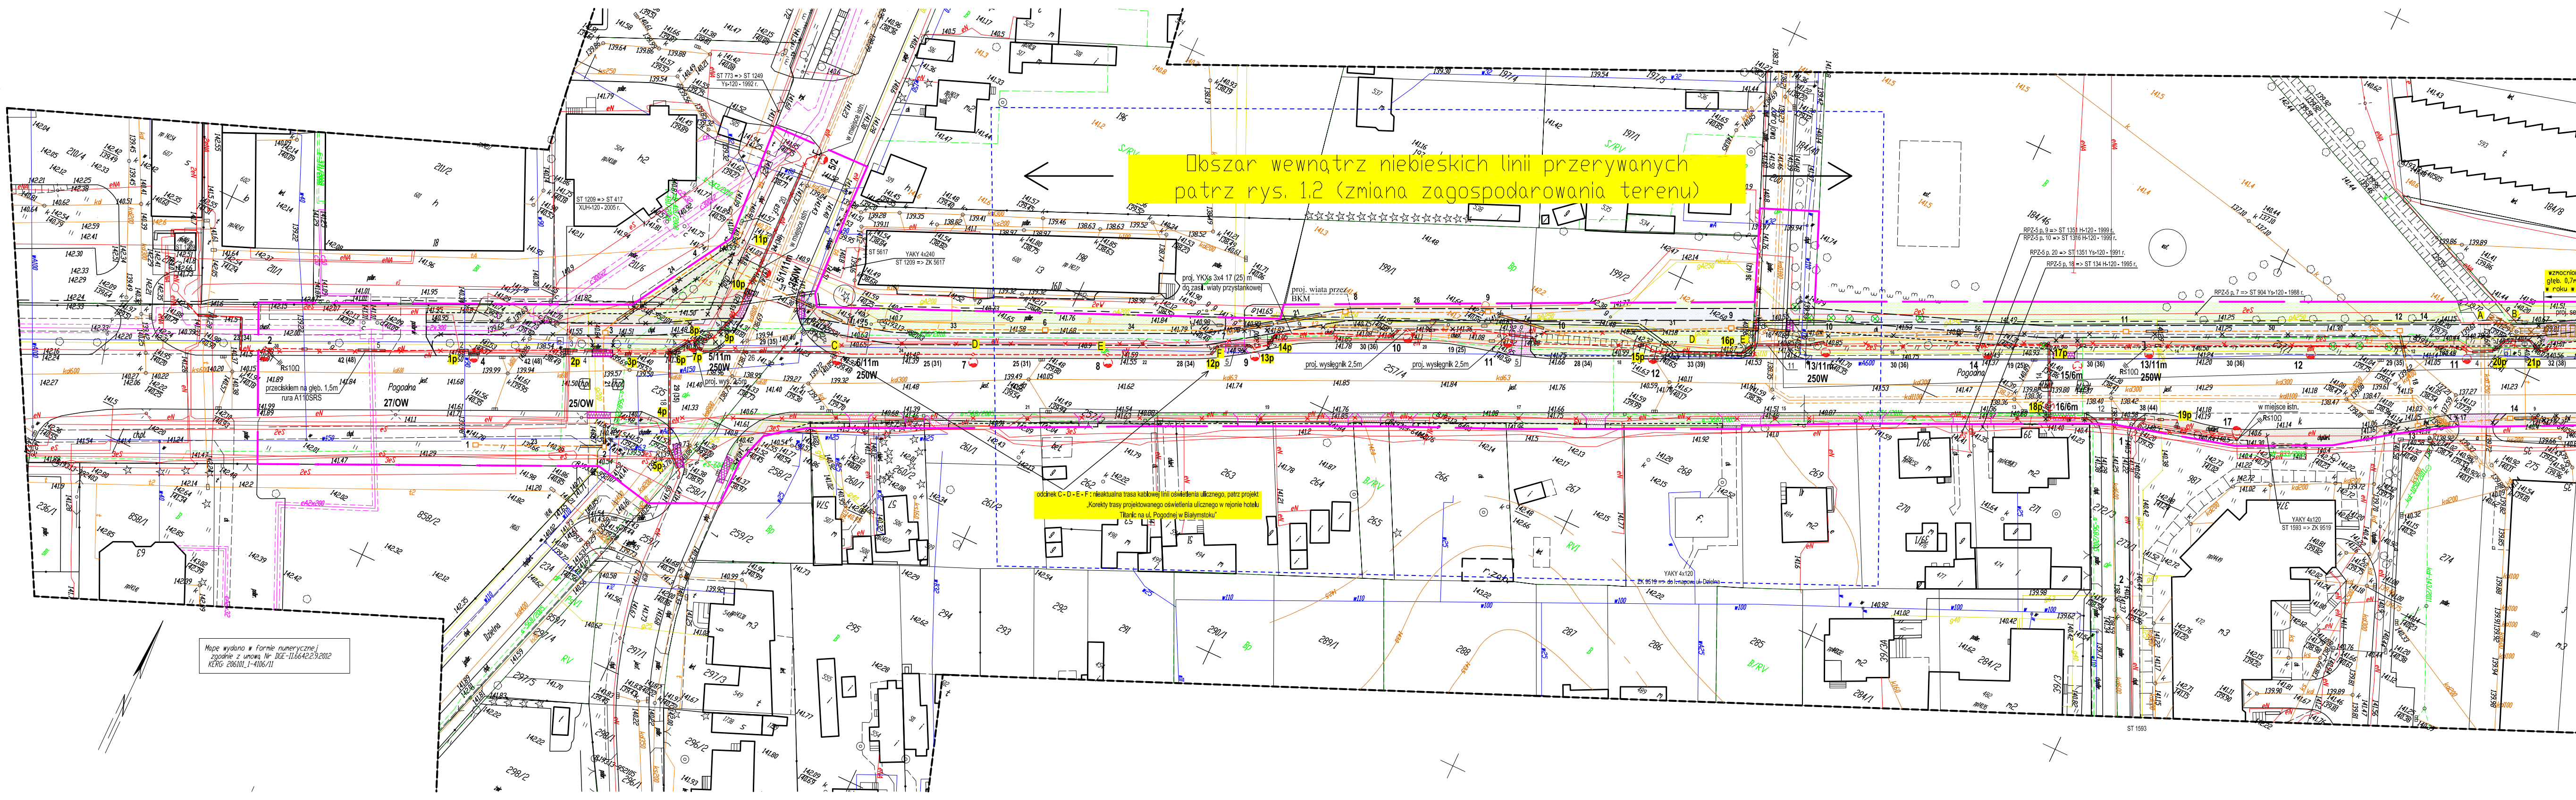

Obszar wewnątrz niebieskich linii przerywanych patrz rys. 1.2 (zmiana zagospodarowania terenu)

odcinek C - D - E - F : nieaktualna trasa kablowej linii oświetlenia ulicznego, patrz projekt „Korekty trasy projektowanego oświetlenia ulicznego w rejonie hotelu Titanic na ul. Pogodnej w Białymstoku"

Mapę wydano w formie numerycznej
zgodnie z umową Nr DGE-II.6642.2.9.2012
KERG: 206101_1-4106/11

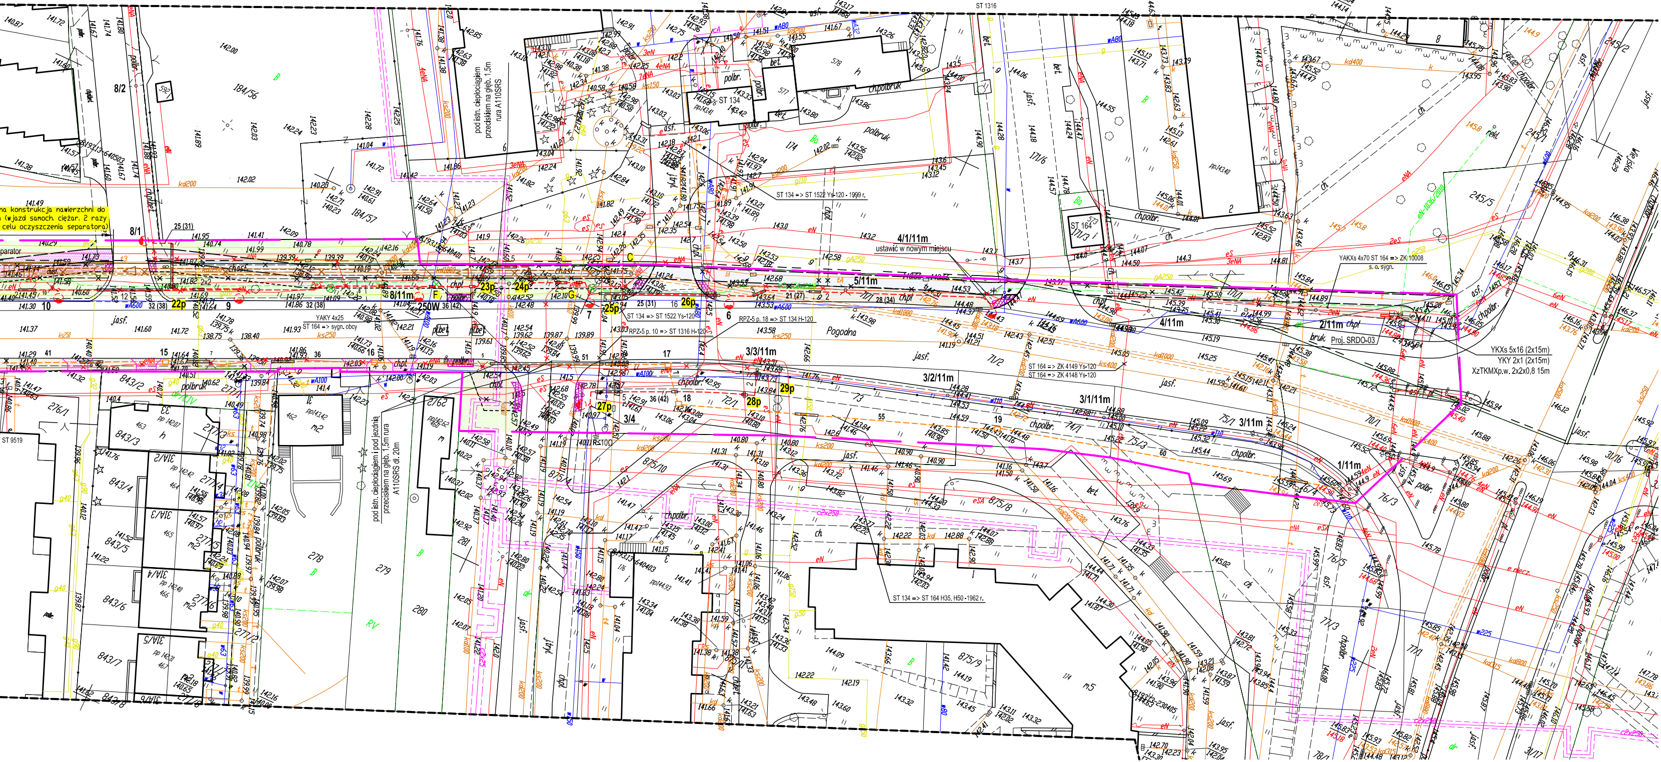
pod istn. ciepłociągiem i pod jezdnią przeciskiem na głęb. 1,5m rura A110SRS dł. 20m
pod istn. ciepłociągiem przeciskiem na głęb. 1,5m rura A110SRS
ustawić w nowym miejscu
Pogodna
Proj. SRDO-03
YKXs 5x16 (2x15m)
YKY 2x1 (2x15m)
XzTKMXp.w. 2x2x0,8 15m
YAKXs 4x70 ST 164 => ZK 10008
ST 134 => ST 1522 Ys-120 - 1999 r.
ST 134 => ST 164 H35, H50 -1962 r.
ST 164 => ZK 4149 Ys-120
ST 164 => ZK 4148 Ys-120
22p
23p
24p
25p
26p
27p
28p
29p
1/11m
2/11m
3/1/11m
3/2/11m
3/3/11m
4/1/11m
4/11m
5/11m
8/11m

OZNACZENIA:

PROJEKTOWANE:

proj. szafka reduktorów oświetl. SRDO-03

linia kablowa oświetlenia ulicznego YKXs 5x16 i 5x25

1p - 29p skrzyżowanie proj. oświetl. kablowego z liniami kablowymi elektroenerg. (patrz profile 1p-26p)

oprawa oświetleniowa sodowa na słupie stal. ocynk. (oprawa nieopisana 150W, słup nieopisany dł. 10m)

oprawa metalohalogenkowa na słupie

kanalizacja teletechniczna ze studnią SK2

kanalizacja deszczowa o śr. 1000 mm wraz ze studnią

- kable oświetl. pod zjazdami, jezdniami, oraz kanałem cieplnym w rurach osłonowych A110SRS,
- na skrzyż. z sieciami kable oświetleniowe w rurach osłonowych A75DVK (rur dł. 1m nie oznaczono)

obrzeże betonowe 8x30

obrzeże betonowe 6x20

ścieżka rowerowa (nawierzchnia asfaltowa)

chodnik (betonowa kostka brukowa gr. 6cm)

rampa dla pieszych (płytka chodnikowa z wypustkami 35x35)

zjazd bramowy (betonowa kostka brukowa gr. 8 cm)

zieleniec

ISTNIEJĄCE:

demontowane obrzeże betonowe

demontowana kanalizacja deszczowa

kablowa linia oświetleniowa do demontażu

słup oświetleniowy betonowy OW wraz z oprawą do demontażu

drzewa przeznaczona do usunięcia

Uwaga:
Pod projekt. zjazdami w obrębie istn. kabli SN i nN ułożyć rury A 160 SRS dla kabli SN i A 110 SRS dla kabli nN (ujęte w projekcie drogowym)
A-B-C wymiana rur kanalizacji deszczowej z Ø 1200 mm i Ø 1000 mm na Ø 1000 mm z PVC. Istniejące trasy linii energetycznych pozostają bez zmian.
Pod ścieżką rowerową oraz pod chodnik roboty ziemne wykonywane będą do głębokości 0,35 m - 0,45 m.
Projektowana niweleta ścieżki rowerowej i chodnika (z wyjątkiem odc. D - E oraz F-G) na poziomie istn. terenu.
Odcinek D-E obniżony teren o 40cm, a odcinek F-G podniesiony teren w celu wyrównania poziomu z włazem komory cieplnej.

URZĄD MIEJSKI W BIAŁYMSTOKU
Zarząd Dróg i Inwestycji Miejskich
15-950 Białystok ul. Składowa 11
tel. (85) 869 6766 (85) 869 6777

Akceptuje się proponowane rozwiązanie techniczne w zakresie oświetlenia ulicznego

Białystok 04 07. 2012r

ZASTĘPCA DYREKTORA
ZARZĄDU DRÓG I INWESTYCJI MIEJSKICH
mgr inż. Bożena Zawadzka

Jednostka projektowa:	"ELIS" Białystok, ul. Handlowa 7 lok. 319, tel. 85 878 23 25	
Inwestor:	Projekt/Obiekt:	Nazwa rysunku:
Miasto Białystok Prezydent Miasta Białegostoku	***Rozbudowa ulicy Pogodnej w Białymstoku na odcinku od ulicy Wiejskiej do ulicy Bema wraz z przebudową skrzyżowania ulic Bema/Kisiela***	**Projekt zagospodarowania terenu Plan oświetlenia ul. Pogodnej**
Skala 1:500	Data: III 2012 r.	Rys. nr 1
Zespół autorski:	Podpis	
Projektant: inż. W. Ciszewski		
Współpraca: mgr inż. M. Ugolik		