Uzgodnione usytuowanie sieci uzbrojenia terenu podlega wytyczeniu i geodezyjnej inwentaryzacji powykonawczej przez jednostki uprawnione do wykonywania prac geodezyjnych.
W razie niezgodności realizacji sieci uzbrojenia terenu z uzgodnionym projektem inwestor zobowiązany jest przedłożyć mapę z wynikami pomiarów powykonawczych właściwemu organowi administracji architektoniczno-budowlanej.
Uzgodnienie usytuowania projektowanych sieci uzbrojenia terenu zachowuje ważność przez okres 3 lat od dnia wydania opinii w sprawie uzgadniania usytuowania projektowanych sieci uzbrojenia terenu. Uzgodnienie traci ważność w przypadku o którym mowa w § 13 rozporządzenia Ministra Rozwoju Regionalnego i Budownictwa z dnia 2 kwietnia 2001r. *w sprawie geodezyjnej ewidencji sieci uzbrojenia terenu oraz zespołów uzgadniania dokumentacji projektowej* (Dz.U. Nr 38, poz. 455)

DEPARTAMENT GEODEZJI
Zespół Uzgadniania Dokumentacji Projektowej
m. Białystok, ul. Słonimska 2/2
Załącznik do opinii Nr DGE-III.6630.431.2012
Białystok, dn. 08.05.2012

z up. PREZYDENTA MIASTA
Antoni Karbowski
PRZEWODNICZĄCY ZESPOŁU UZGADNIANIA DOKUMENTACJI PROJEKTOWEJ m. BIAŁEGOSTOKU

Na podstawie art. 28 ust. 1 ustawy z dnia 17 maja 1989r. Prawo geodezyjne i kartograficzne (Dz. U. z 2005r. Nr 240 poz. 2027 z póź. zm.) uzgodniono usytuowanie projektowanych sieci uzbrojenia terenu
Sieci kanalizacji deszczowej
linia kablowa nn - oświetleniowa
oraz kanalizacja teletechniczna
(wyszczególnienie uzgadnianych sieci uzbrojenia terenu)
sygnalizacji świetlnej

Mapa zasadnicza

Sekcje: 8.193.13.14.4.1; 8.193.13.14.2.3; 8.193.13.14.4.2; 8.193.13.14.2.4; 8.193.13.15.3.1; 8.193.13.15.1.3; 8.193.13.15.3.2; 8.193.13.15.1.4
Skala 1:500
Białystok obręb: Bema 0008, Nowe Miasto 0009.
ul. Pogodna, dz. nr 235.

1. Osnowa- PUWG 2000/8
2. Poziom odniesienia "Kronsztadt 86"
Aktualna na dzień : 9.01.2012.2011

Urząd Miejski w Białymstoku
Miejski Ośrodek Dokumentacji Geodezyjnej i Kartograficznej
W obszarze oznaczonym linią — — — potwierdzono w terenie aktualność treści mapy zasadniczej.
Dokumenty potwierdzające aktualność mapy przyjęto do zasobu
w dniu 19.01.2012 i zaewidencjonowano pod nr 206101_1-4106/2011

NINIEJSZA MAPA MOŻE SŁUŻYĆ DO CELÓW PROJEKTOWYCH

Projektowane obiekty budowlane wymagające pozwolenia na budowę podlegają wytyczeniu i inwentaryzacji powykonawczej przez jednostki uprawnione do wykonywania prac geodezyjnych.

Białystok, dn 19.01.2012 z up. PREZYDENTA MIASTA
inż. Piotr Trofimow
DEPARTAMENT GEODEZJI
Inspektor

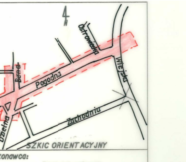

SZKIC ORIENTACYJNY

Wykonawca:
ZAKŁAD USŁUG GEODEZYJNYCH i KARTOGRAFICZNYCH
GEO-RAW s.c.
Wojciech Zimnoch, Adam Hrabis
15-669 Białystok, ul. Magnoliowa 4
tel./fax 85 661-78-43
REGON 002351749, NIP 542-030-00-42

Sporządził:
PROWADZĄCY PRZEDSIĘBIORSTWO
Hrabis
geod. Adam Hrabis
upr. nr 10478

Nr rob. 237/2011

Opracowanie numeryczne: Marta Zembko
Wykaz punktów osnowy klasy I - III: 9534, 01, 03; 992403; 9521, 01, 03, 05, 07; 6406, 01; 6405, 01, 03, 05; 6404, 01, 03; 230405; 9528, 01

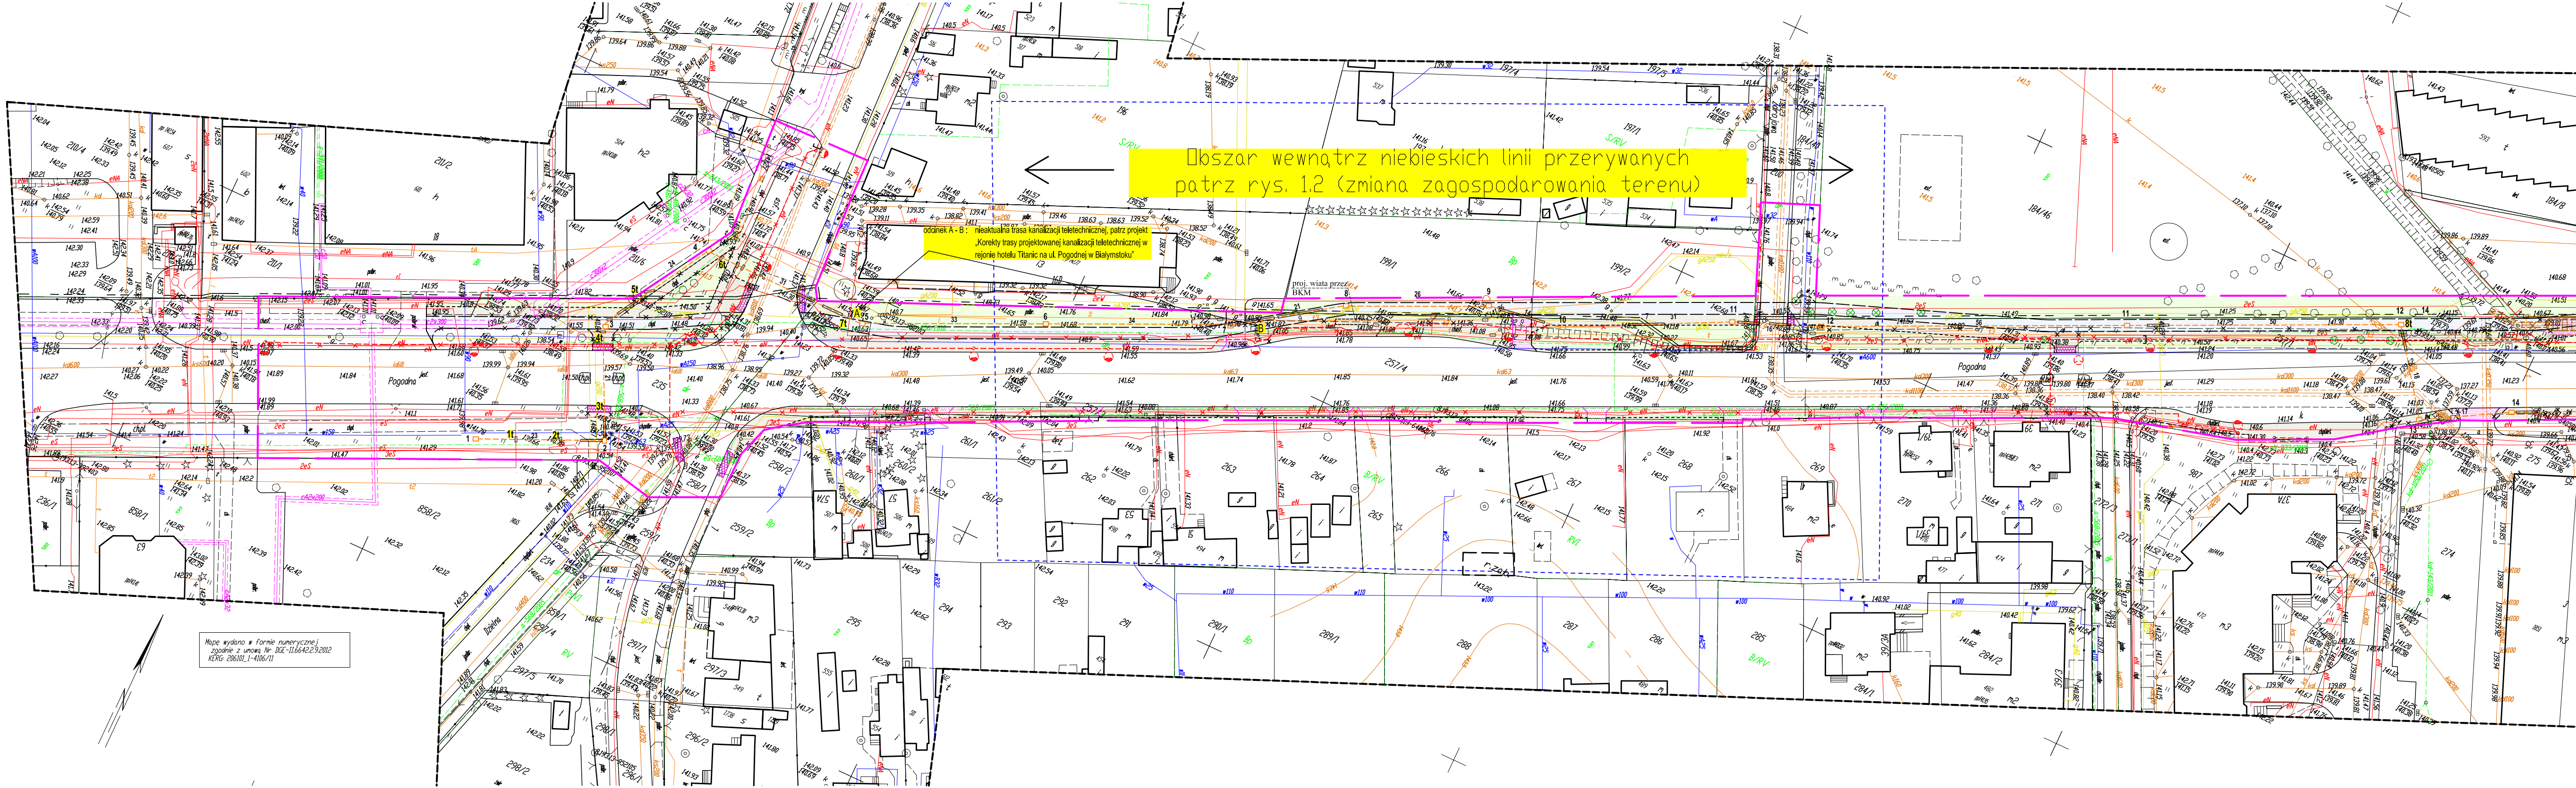

Obszar wewnątrz niebieskich linii przerywanych
patrz rys. 1.2 (zmiana zagospodarowania terenu)

odcinek A - B : nieaktualna trasa kanalizacji teletechnicznej, patrz projekt „Korekty trasy projektowanej kanalizacji teletechnicznej w rejonie hotelu Titanic na ul. Pogodnej w Białymstoku”

Mapę wydano w formie numerycznej
zgodnie z umową Nr DGE-II.6642.2.9.2012
KERG: 206101_1-4106/11

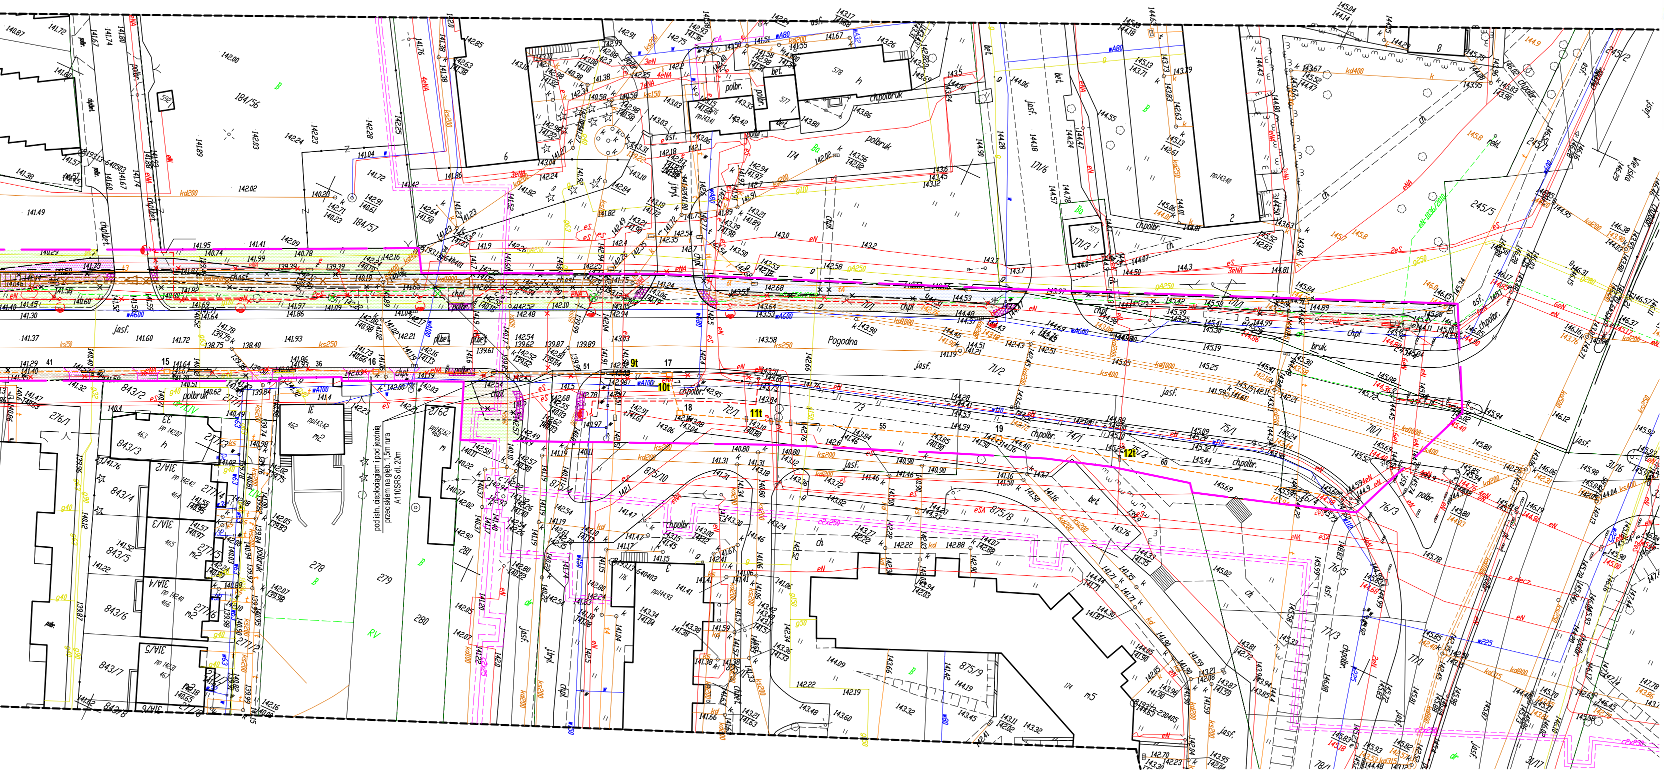
Pogodna
pod istn. ciepłociągiem i pod jezdnią przeciskiem na głęb. 1,5m rura A110SRS dł. 20m
Wiejska
9t
10t
11t
12t

Akceptuje się proponowane rozwiązania techniczne w zakresie kanalizacji teletechnicznej

Białystok, dn. 04.06.2012

URZĄD MIEJSKI W BIAŁYMSTOKU
Zarząd Dróg i Inwestycji Miejskich
15-950 Białystok, ul. Składowa 11
tel. (85) 869 6700, (85) 869 6775

z up. PREZYDENTA MIASTA
Z-ca Dyrektora Zarządu Dróg i Inwestycji Miejskich
Bożena Zawadzka

OZNACZENIA:

PROJEKTOWANE:

kanalizacja teletechniczna ze studnią SK2

1t - 12t skrzyżowanie proj. kanalizacji teletech. UM z liniami kablowymi elektroenerg. (patrz profile 1t-12t)

linia kablowa oświetlenia ulicznego YKXs 5x16 i 5x25

oprawa oświetleniowa sodowa na słupie stal. ocynk. (oprawa nieopisana 150W, słup nieopisany dł. 10m)

oprawa metalohalogenkowa na słupie

kanalizacja deszczowa o śr. 1000 mm wraz ze studnią

- kanalizacja teletechniczna w rurach HDPE Ø110 (rur dł. 4m nie oznaczono),
- dodatkowe rury na kanalizacji teletechnicznej nieopisane HDPE Ø140 (rur dł. 4m nie oznaczono)

obrzeże betonowe 8x30

obrzeże betonowe 6x20

ścieżka rowerowa (nawierzchnia asfaltowa)

chodnik (betonowa kostka brukowa gr. 6cm lub płytki chodnikowe 35x35)

rampa dla pieszych (płytka chodnikowa z wypustkami 35x35)

zjazd bramowy (betonowa kostka brukowa gr. 8 cm)

zieleniec

ISTNIEJĄCE:

demontowane obrzeże betonowe

demontowana kanalizacja deszczowa

kablowa linia oświetleniowa do demontażu

słup oświetleniowy betonowy OW wraz z oprawą do demontażu

drzewa przeznaczona do usunięcia

Uwaga:
Pod projekt. zjazdami w obrębie istn. kabli SN i nN ułożyć rury A 160 SRS dla kabli SN i A 110 SRS dla kabli nN (ujęte w projekcie drogowym)
A-B-C wymiana rur kanalizacji deszczowej z Ø 1200 mm i Ø 1000 mm na Ø 1000 mm z PVC. Istniejące trasy linii energetycznych pozostają bez zmian.
Pod ścieżką rowerową oraz pod chodnik roboty ziemne wykonywane będą do głębokości 0,35 m - 0,45 m.
Projektowana niweleta ścieżki rowerowej i chodnika (z wyjątkiem odc. D - E oraz F-G) na poziomie istn. terenu.
Odcinek D-E obniżony teren o 40cm, a odcinek F-G podniesiony teren w celu wyrównania poziomu z włazem komory cieplnej.

Jednostka projektowa:	"ELIS" Białystok, ul. Handlowa 7 lok. 319, tel. 85 878 23 25	
Inwestor:	Projekt/Obiekt:	Nazwa rysunku:
Miasto Białystok Prezydent Miasta Białegostoku	***Rozbudowa ulicy Pogodnej w Białymstoku na odcinku od ulicy Wiejskiej do ulicy Bema wraz z przebudową skrzyżowania ulic Bema/Kisiela***	**Projekt zagospodarowania terenu Plan kanal. teletech. ul. Pogodnej**
Skala 1:500	Data: III 2012 r.	Rys. nr 1
Zespół autorski:	Podpis	
Projektant: inż. W. Ciszewski		
Współpraca: mgr inż. M. Ugolik		